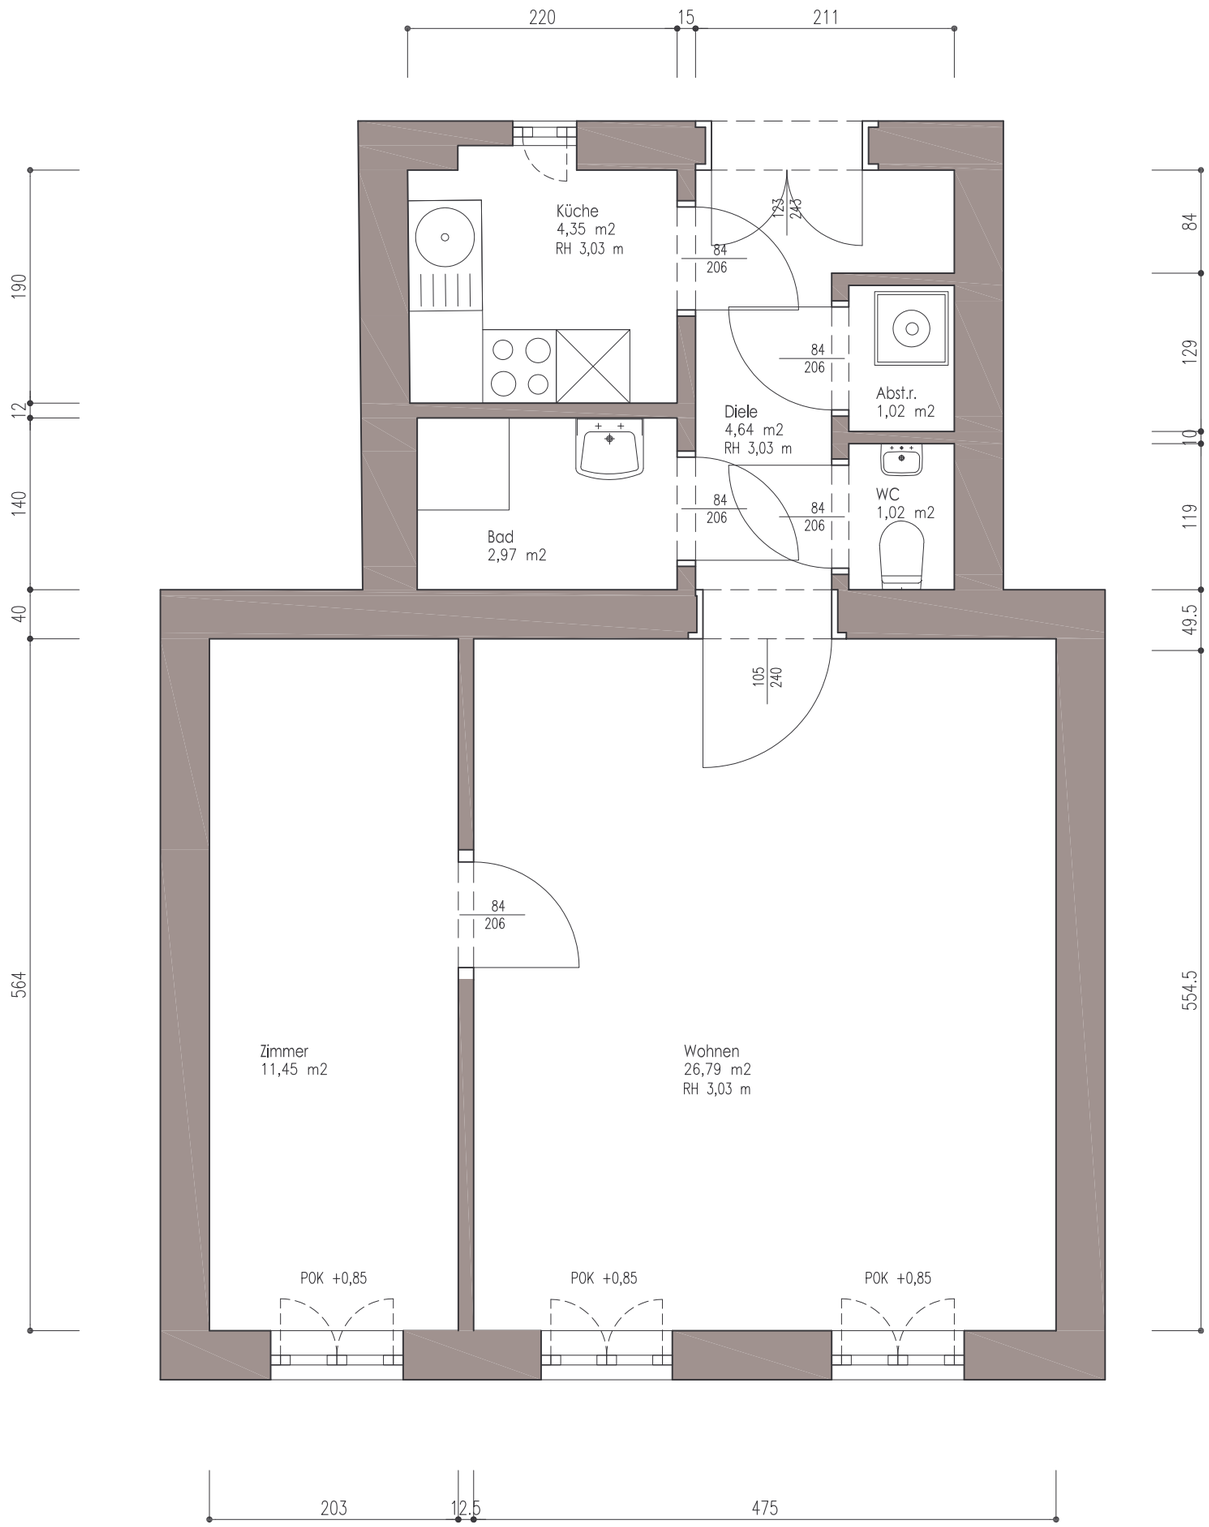

0,5 1,0 2,0 3,0

WOHNUNG KNAUS - WIEN

BESTANDSPLAN M 1:50 02.06.2017